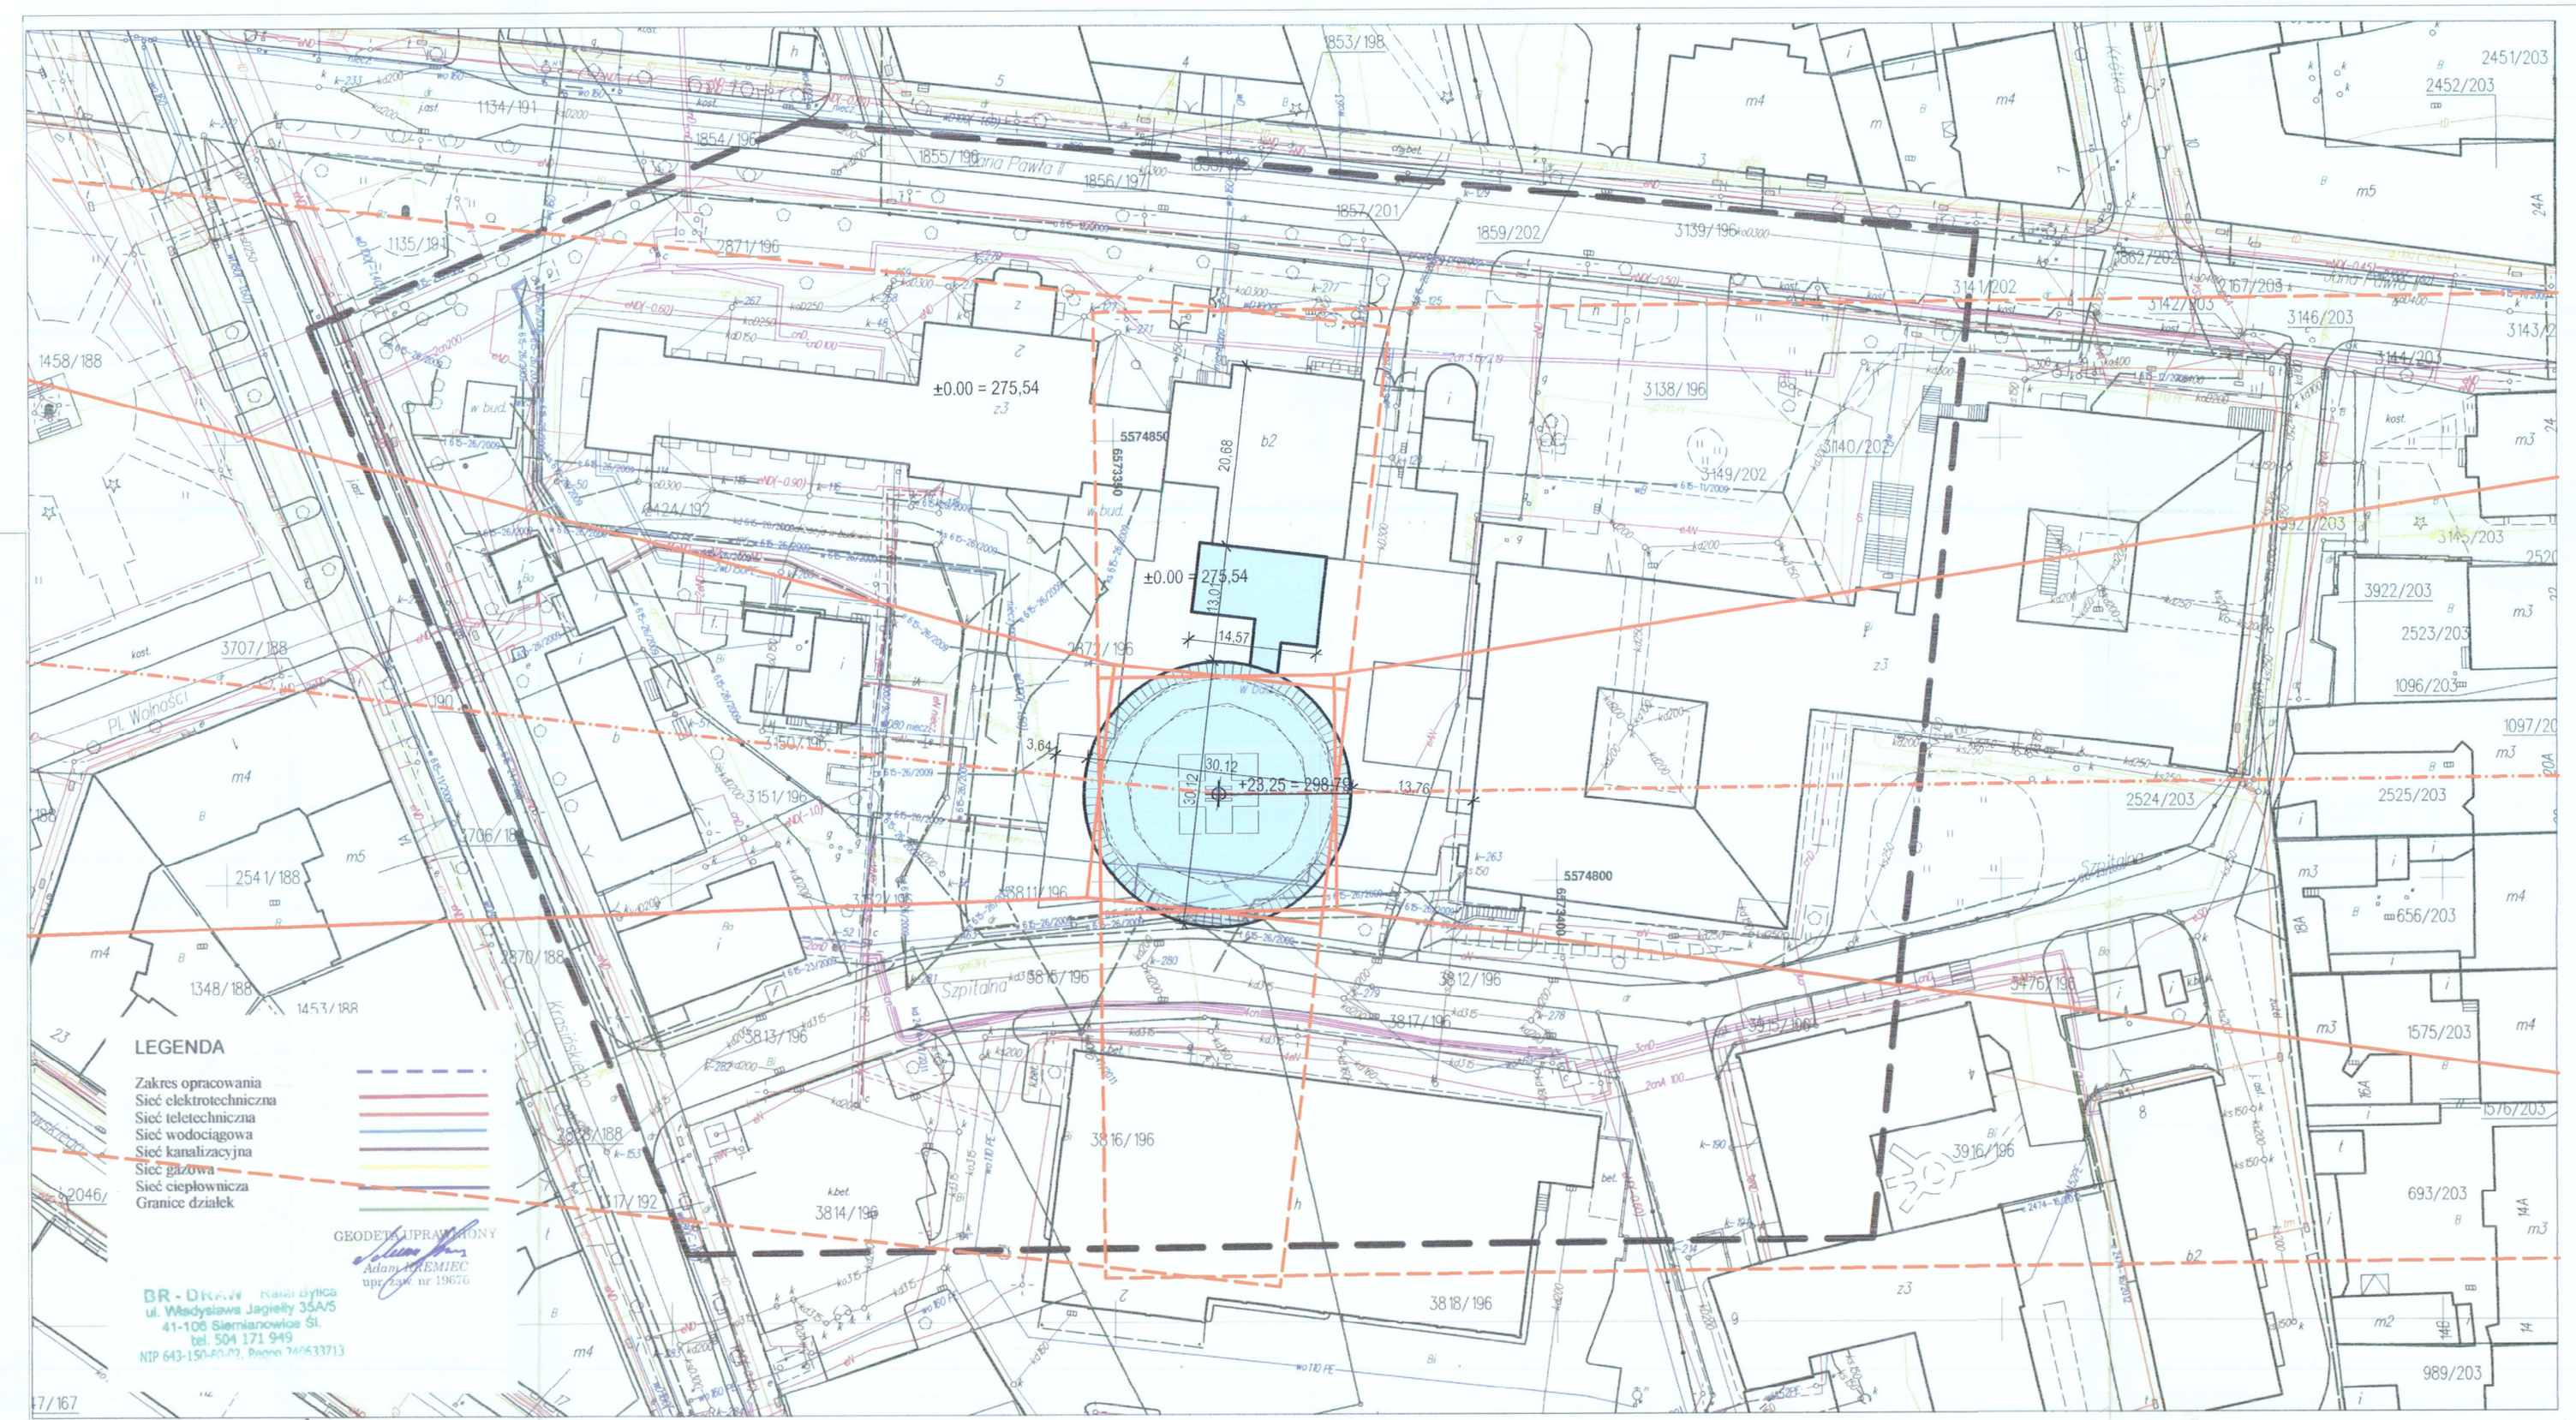

MAPA DO CELÓW PROJEKTOWYCH

Godło:6.130.30.012.2

Skala 1:500

Układ współrzędnych płaskich: 2000

Jednostka ewidencyjna: 247401_1; Siemianowice Śl.

Obręb: 53

KERG: 2474–215/2012

Oznaczenie i informacje o służebnościach gruntowych mających wpływ na zagospodarowanie gruntów, zlokalizowanych w granicach projektowanej inwestycji: nie badano

L.dz. ..14.16/12..

Nie wyklucza się istnienia w terenie innych nie wykazanych na niniejszej mapie urządzeń podziemnych, które nie były zgłoszone do inwentaryzacji lub o których brak jest informacji w instytucjach branżowych.

Granice przedstawione na niniejszej mapie nie spełniają kryteriów określonych w Rozporządzeniu Ministra Rozwoju Regionalnego i Budownictwa z dnia 29 marca 2001r. w sprawie ewidencji gruntów i budynków (Dz. U. Nr 38 z 2001 r. poz. 454) i obowiązujących standardów technicznych.
Granice działek dla celów projektowych i prawnych wymagają ustalenia w terenie.

PREZYDENT MIASTA SIEMIANOWICE ŚLĄSKIE
GRODZKI OŚRODEK DOKUMENTACJI GEODEZYJNEJ I KARTOGRAFICZNEJ

W obszarze oznaczonym linią ..... dokonano aktualizacji treści mapy zasadniczej. Dokument z pominięciu uzupełniającego przyjęto do zasobu powiatowego w dniu ..... i zaewidencjonowano pod numerem 2474-215/2012

2012-07-13

Niniejsza mapa może służyć do celów projektowych

Projektowane obiekty budowlane wymagające pozwolenia na budowę podlegają wytyczeniu i inwentaryzacji powykonawczej przez jednostki uprawnione do wykonywania prac geodezyjnych.

2012-07-13 Siemianowice Śl.

Z up. PREZYDENTA MIASTA
Siemianowice Śl.
Bronisław Korzak
Inspektor Referatu Geodezji

PREZYDENT MIASTA SIEMIANOWICE ŚLĄSKIE
GRODZKI OŚRODEK DOKUMENTACJI GEODEZYJNEJ I KARTOGRAFICZNEJ

2012-07-13

Przekazanie, rozpowszechnianie i rozprowadzanie niniejszego dokumentu wymaga zezwolenia o którym mowa w art. 15 ustawy z dnia 17 maja 1989 r. Prawo geodezyjne i kartograficzne (tj.Dz. U. z 2005r. Nr 240 poz. 2027 z późniejszymi zmianami)

DOKUMENTACJA POWYKONAWCZA

WODPOL Sp. z o.o.
Kierownik Budowy
mgr inż. Wojciech Czyż
upr. bud. SLK/1252/OWOK/06

UWAGA:
PRZEDMIOTOWA INWESTYCJA NIE ZMIENIA SPOSOBU ZAGOSPODAROWANIA TERENU

TEMAT OPRACOWANIA:
Przebudowa i rozbudowa budynku CLO w Siemianowicach Śląskich przy ul. Jana Pawła II 2 na działkach nr 3873/196, 3156/196, 3811/196, 3149/202 Projekt zmian w zakresie budowy budynku dla zlokalizowanego nad kondygnacją techniczną nowego segmentu szpitala

INWESTOR:
Centrum Leczenia Oparzeń
41-100 Siemianowice Śląskie
ul. Jana Pawła II 2

JEDNOSTKA AUTORSKA:
SAR Sp. z o.o.
40-009 Katowice, ul. Warszawska 17/5
tel./fax. 032 253 67 00, e-mail: sar@sar-katowice.eu

GŁÓWNY PROJEKTANT:
mgr inż. arch. Jarosław Mańka
upr. bud. 1/1/98

PROJEKTANT:
mgr inż. arch. Jarosław Mańka
upr. bud. 1/1/98

SPRAWDZAJĄCY:
mgr inż. arch. Zbigniew Gliwa
upr. bud. 2/98/B-B

WSPÓŁPRACA:
arch. Zbigniew Skitał

BRANŻA:
ARCHITEKTURA

TYTUŁ RYSUNKU:
Zagospodarowanie terenu - lokalizacja lądowiska

FAZA PROJ.	DATA:	SKALA:	NR RYSUNKU:
PW	VII.2012	1:500, 1:1	A/01